

Starosta Powiatu Wrocławskiego
Zespół Uzgadniania Dokumentacji Projektowej
ul. Tadeusza Kościuszki 131, 50-440 Wrocław
tel. (071) 372 34 68

Wrocław, dnia 25/05/2010 r.

OPINIA POZYTYWNA NR 654/2010

dotycząca koordynacji usytuowania projektowanych sieci uzbrojenia terenu

PRZEDMIOT UZGADNIANIA Projekt przyłączy wody i gazu do budynku na działkach nr 100/4 i 100/5 przy ul. J. Popiełuszki oraz przyłącza kanalizacji sanitarnej do studni na działce nr 100/3 przy ul. Nowowiejskiej w m. Kąty Wrocławskie.

DZIAŁKI: 022304_4, 0001 - Kąty Wrocławskie : 1, 96/7, 96/9, 100/3, 100/4, 100/5,

OBIEKT Kąty Wrocławskie
Kąty Wrocławskie, ul. Nowowiejska
Kąty Wrocławskie

OZNACZENIE ARKUSZY MAP

ZLECENIODAWCA /nazwa i adres/ STANISŁAWSKI JERZY
63-760 ZDUNY POLNA 28

ZLECENIE NR 9978/2010

Na podstawie ustawy Prawo geodezyjne i kartograficzne z dnia 17 maja 1989 roku (jednolity tekst z 2005 roku, Dz. U. Nr 240, poz. 2027 z późn. zm.) oraz rozporządzenia Ministra Rozwoju Regionalnego i Budownictwa z dnia 2 kwietnia 2001 r. w sprawie geodezyjnej ewidencji sieci uzbrojenia terenu oraz zespołów uzgadniania dokumentacji projektowej (Dz. U. Nr 38, poz. 455) przedłożona do uzgodnienia dokumentacja została zaopiniowana pozytywnie.

O terminie rozpoczęcia prac oraz o przewidywanym terminie zakończenia prosimy powiadomić pisemnie ZUDP we Wrocławiu, powołując się na numer opinii.

Uwagi i zalecenia:


W miejscach zbliżeń i skrzyżowań realizowanych przyłączy z istniejącym uzbrojeniem podziemnym, wykopy prowadzić bez używania sprzętu mechanicznego z zachowaniem odpowiedniej ostrożności.

W miejscach skrzyżowań z istniejącymi kablami telekomunikacyjnymi, wykopy prowadzić pod nadzorem służb technicznych TP SA.

W miejscach skrzyżowań z istniejącym gazociągami, należy zachować minimalną odległość pionową 0,20 m między zewnętrznymi ściankami przewodów.

O terminie wykonywania prac powiadomić pisemnie DSG Sp. z o.o. ZG we Wrocławiu, Telekomunikację Polską RZ TOK, WWzPT we Wrocławiu oraz ZGK Kąty Wrocławskie.

Z up. Starosty
PRZEWODNICZĄCY
Zespół Uzgadniania
Dokumentacji Projektowej
Bogusław Koltuniewicz

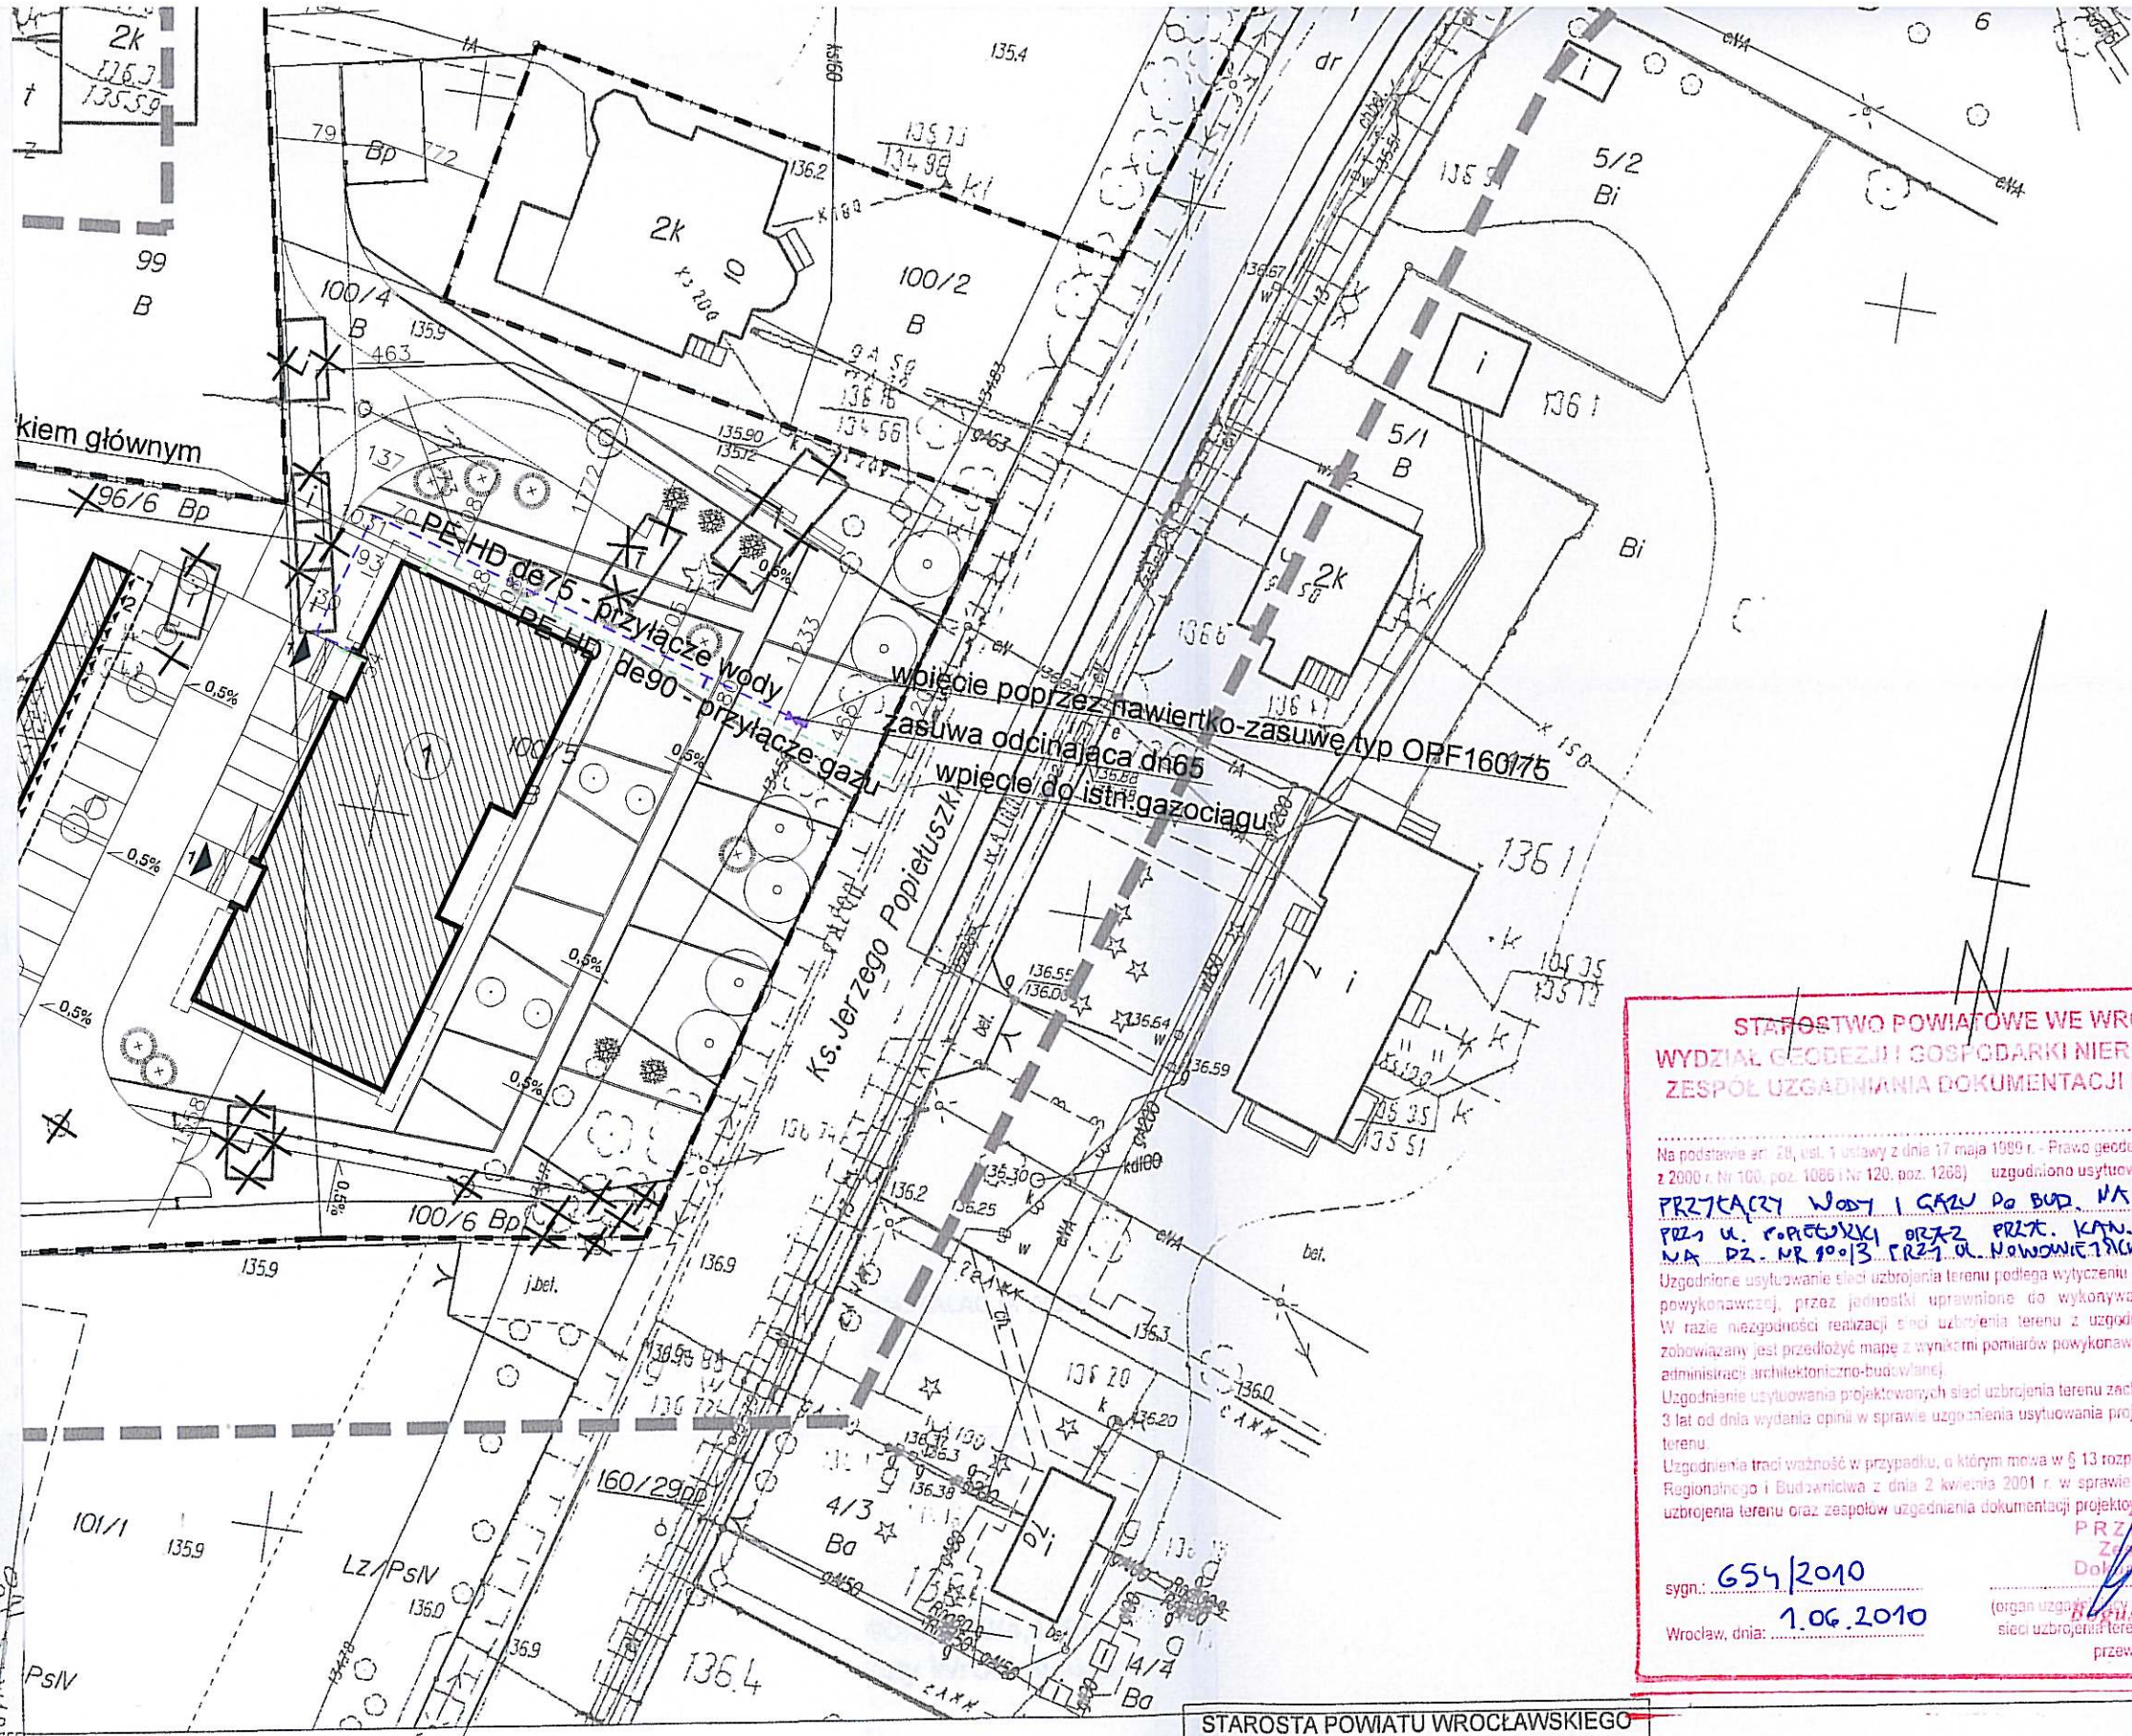

- PRZYŁĄCZE WODY -
- PRZYŁĄCZE KANALIZ
- PRZYŁĄCZE GAZU -
- GRANICA OPRACOW
- PROJEKTOWANY BU
- PROJEKTOWANY BU
- PROJEKTOWANY ŚM

STAROSTWO POWIATOWE WE WROCŁAWIU
WYDZIAŁ GEODEZJI I GOSPODARKI NIERUCHOMOŚCIAMI
ZESPÓŁ UZGADNIANIA DOKUMENTACJI PROJEKTOWEJ

Na podstawie art. 28, ust. 1 ustawy z dnia 17 maja 1989 r. - Prawo geodezyjne i kartograficzne (Dz. U. z 2000 r. Nr 100, poz. 1086 i Nr 120, poz. 1263) uzgodniono usytuowanie projektowanych sieci:
PRZYLĄCZKI WODY I GAZU DO BUD. NA DZ NR 100/4, 100/5

Uzgodnione usytuowanie sieci uzbrojenia terenu podlega wytyczeniu i geodezyjnej inwentaryzacji powykonawczej, przez jednostki uprawnione do wykonywania prac geodezyjnych. W razie niezgodności realizacji sieci uzbrojenia terenu z uzgodnionym projektem inwestor zobowiązany jest przedłożyć mapę z wynikami pomiarów powykonawczych właściwemu organowi administracji architektoniczno-budowlanej.

Uzgodnienie usytuowania projektowanych sieci uzbrojenia terenu zachowuje ważność przez okres 3 lat od dnia wydania opinii w sprawie uzgodnienia usytuowania projektowanych sieci uzbrojenia terenu.

Uzgodnienie traci ważność w przypadku, o którym mowa w § 13 rozporządzenia Ministra Rozwoju Regionalnego i Budownictwa z dnia 2 kwietnia 2001 r. w sprawie geodezyjnej ewidencji sieci uzbrojenia terenu oraz zespołów uzgadniania dokumentacji projektowej (Dz. U. z 2001 r. Nr 38, poz. 455).

PRZEWODNICZĄCY
Zespołu Uzgadniania Dokumentacji Projektowej
Bogusław Koliński
(organ uzgodnienia usytuowania projektowanych sieci uzbrojenia terenu - imię, nazwisko i podpis przewodniczącego)

sygn.: **654/2010**
Wrocław, dnia: **1.06.2010**

STAROSTA POWIATU WROCŁAWSKIEGO
Powiatowy Zakład Katastralny we Wrocławiu
W obszarze oznaczonym linią przerywaną potwierdzono w terenie aktualność treści mapy zasadniczej. Dokumenty z pomiaru uzupełniającego przyjęto do zasobu powiatowego w dniu
i zaewidencjonowano pod nr. 1431/2010
Niniejsza mapa może służyć do celów projektowych. Projektowane obiekty budowlane wymagające pozwolenia na budowę podlegają wytyczeniu i inwentaryzacji powykonawczej przez jednostki uprawnione do wykonywania prac geodezyjnych.

Wrocław 23.02.2010 r.
(data) **Dziękuję**
Kierownik
Działu Geodezji i Kontroli
Elżbieta Gajda (nazwisko i podpis upoważnionej)

- uwagi :
- wszystkie użyte materiały muszą po
 - wszystkie wymiary, rzędne należy s
 - należy dostosować do stanu istnieją
 - szczegółowe projekty instalacji sanita
 - branżowych;
 - sposób zabezpieczania elementów

firma:	
projekt:	Budynek komunalny 100/6, 96/5, 96/6,
inwestor:	Urząd Miasta i Gminy
projektował: instalacje sanitarne	mgr inż. Barbara C mgr inż. Maciej Bug
sprawdzający: instalacje sanitarne	mgr inż. Magdaleni
projektował: instalacje elektryczne	mgr inż. Robert My
sprawdzający: instalacje elektryczne	mgr inż. Jacek Zad
temat rysunku:	
branża: inst. sanitarne i elektr.	data: kwiecień

W
P
S
O
A
iu 23.02.2010 r.
St
Joanna Skroban

Pieczęć firmowa wykonawcy
Imię, nazwisko i podpis wykonującego prace
Wrocław, dnia