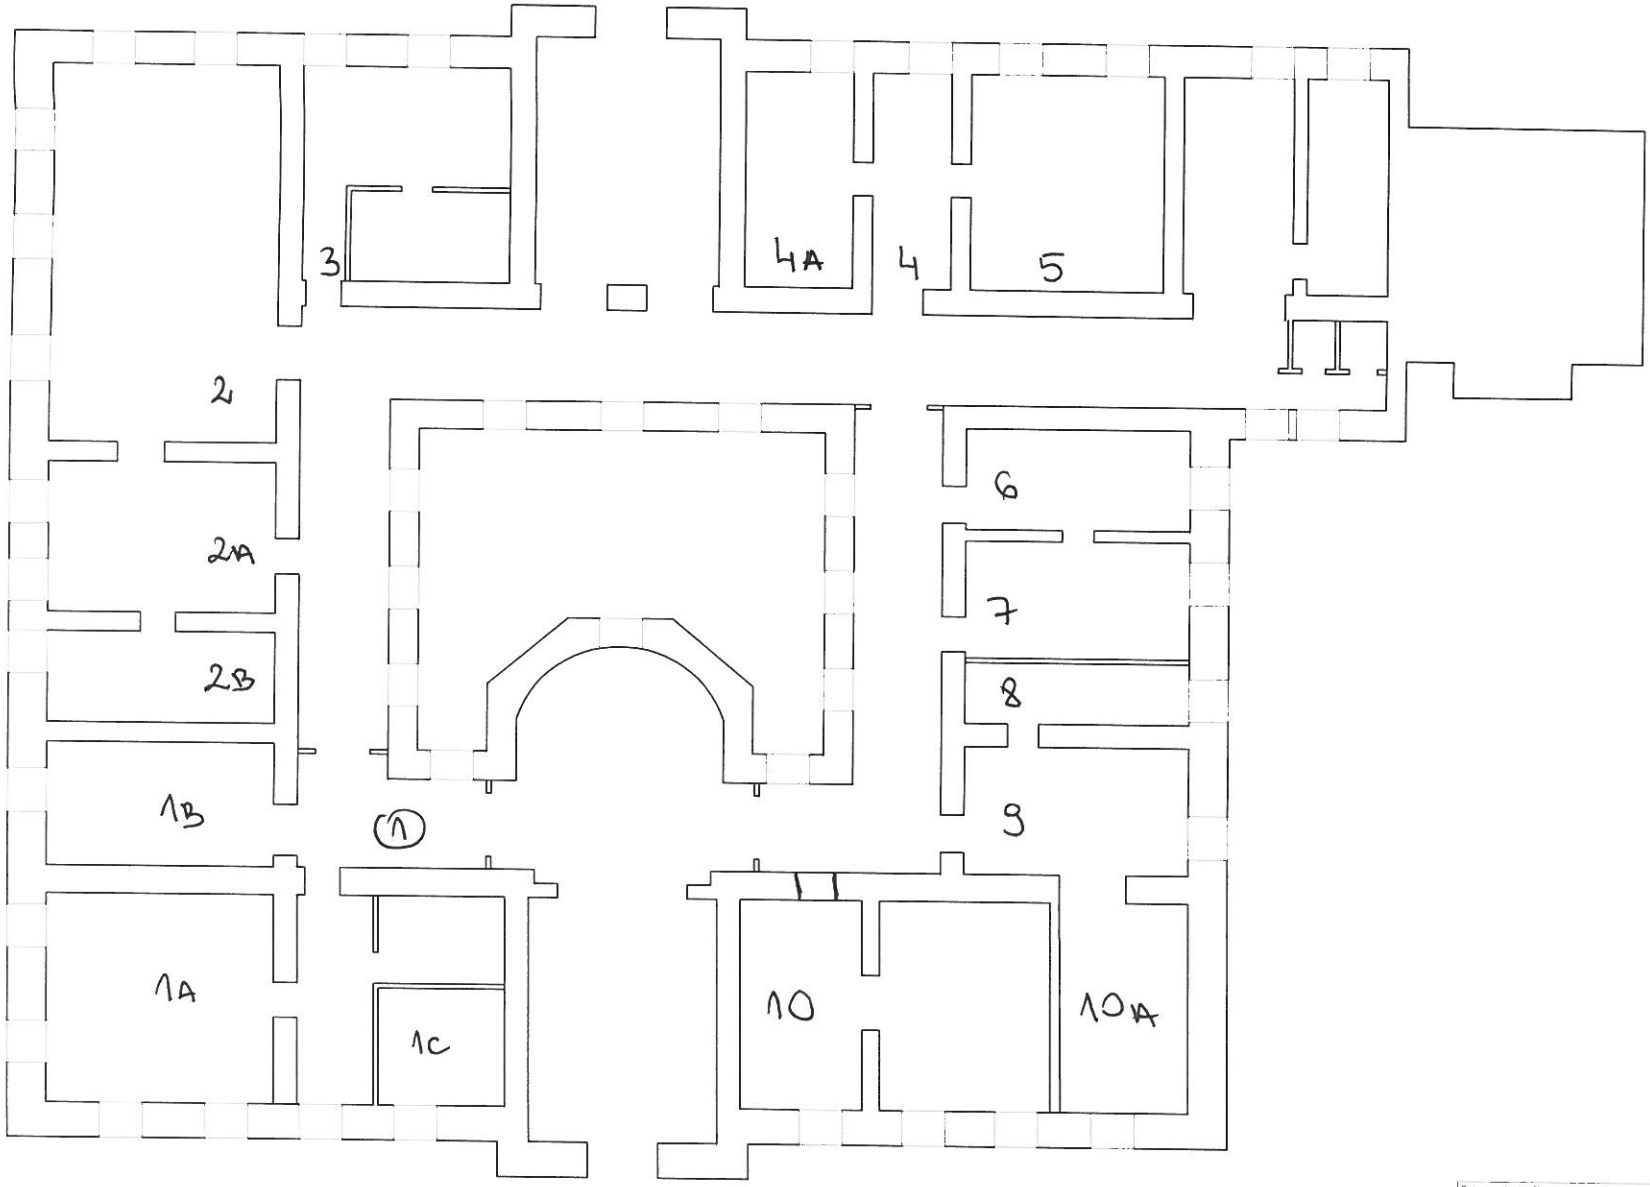

Dokumentacja Powykonawcza Wrzesień 2008			
TELETRA KOMTRANS Sp. z o.o. Poznań, Świerzawska 5			
Opracował: Szymon Lesiak			
RATUSZ - KĄTY WROCŁAWSKIE			
OKABLOWANIE STRUKTURALNE			
MASTERFON 54-320 Wrocław, ul. Sarbinowska 41/2			
Opracował: Artur Kosyliński	Podpis:	Data: 2007r.	Skala: 1:100
Sprawdził: Radosław Kisowski	Podpis:	Data: 2007r.	
Tytuł rysunku: RZUT PARTERU			Nr rys.: 2

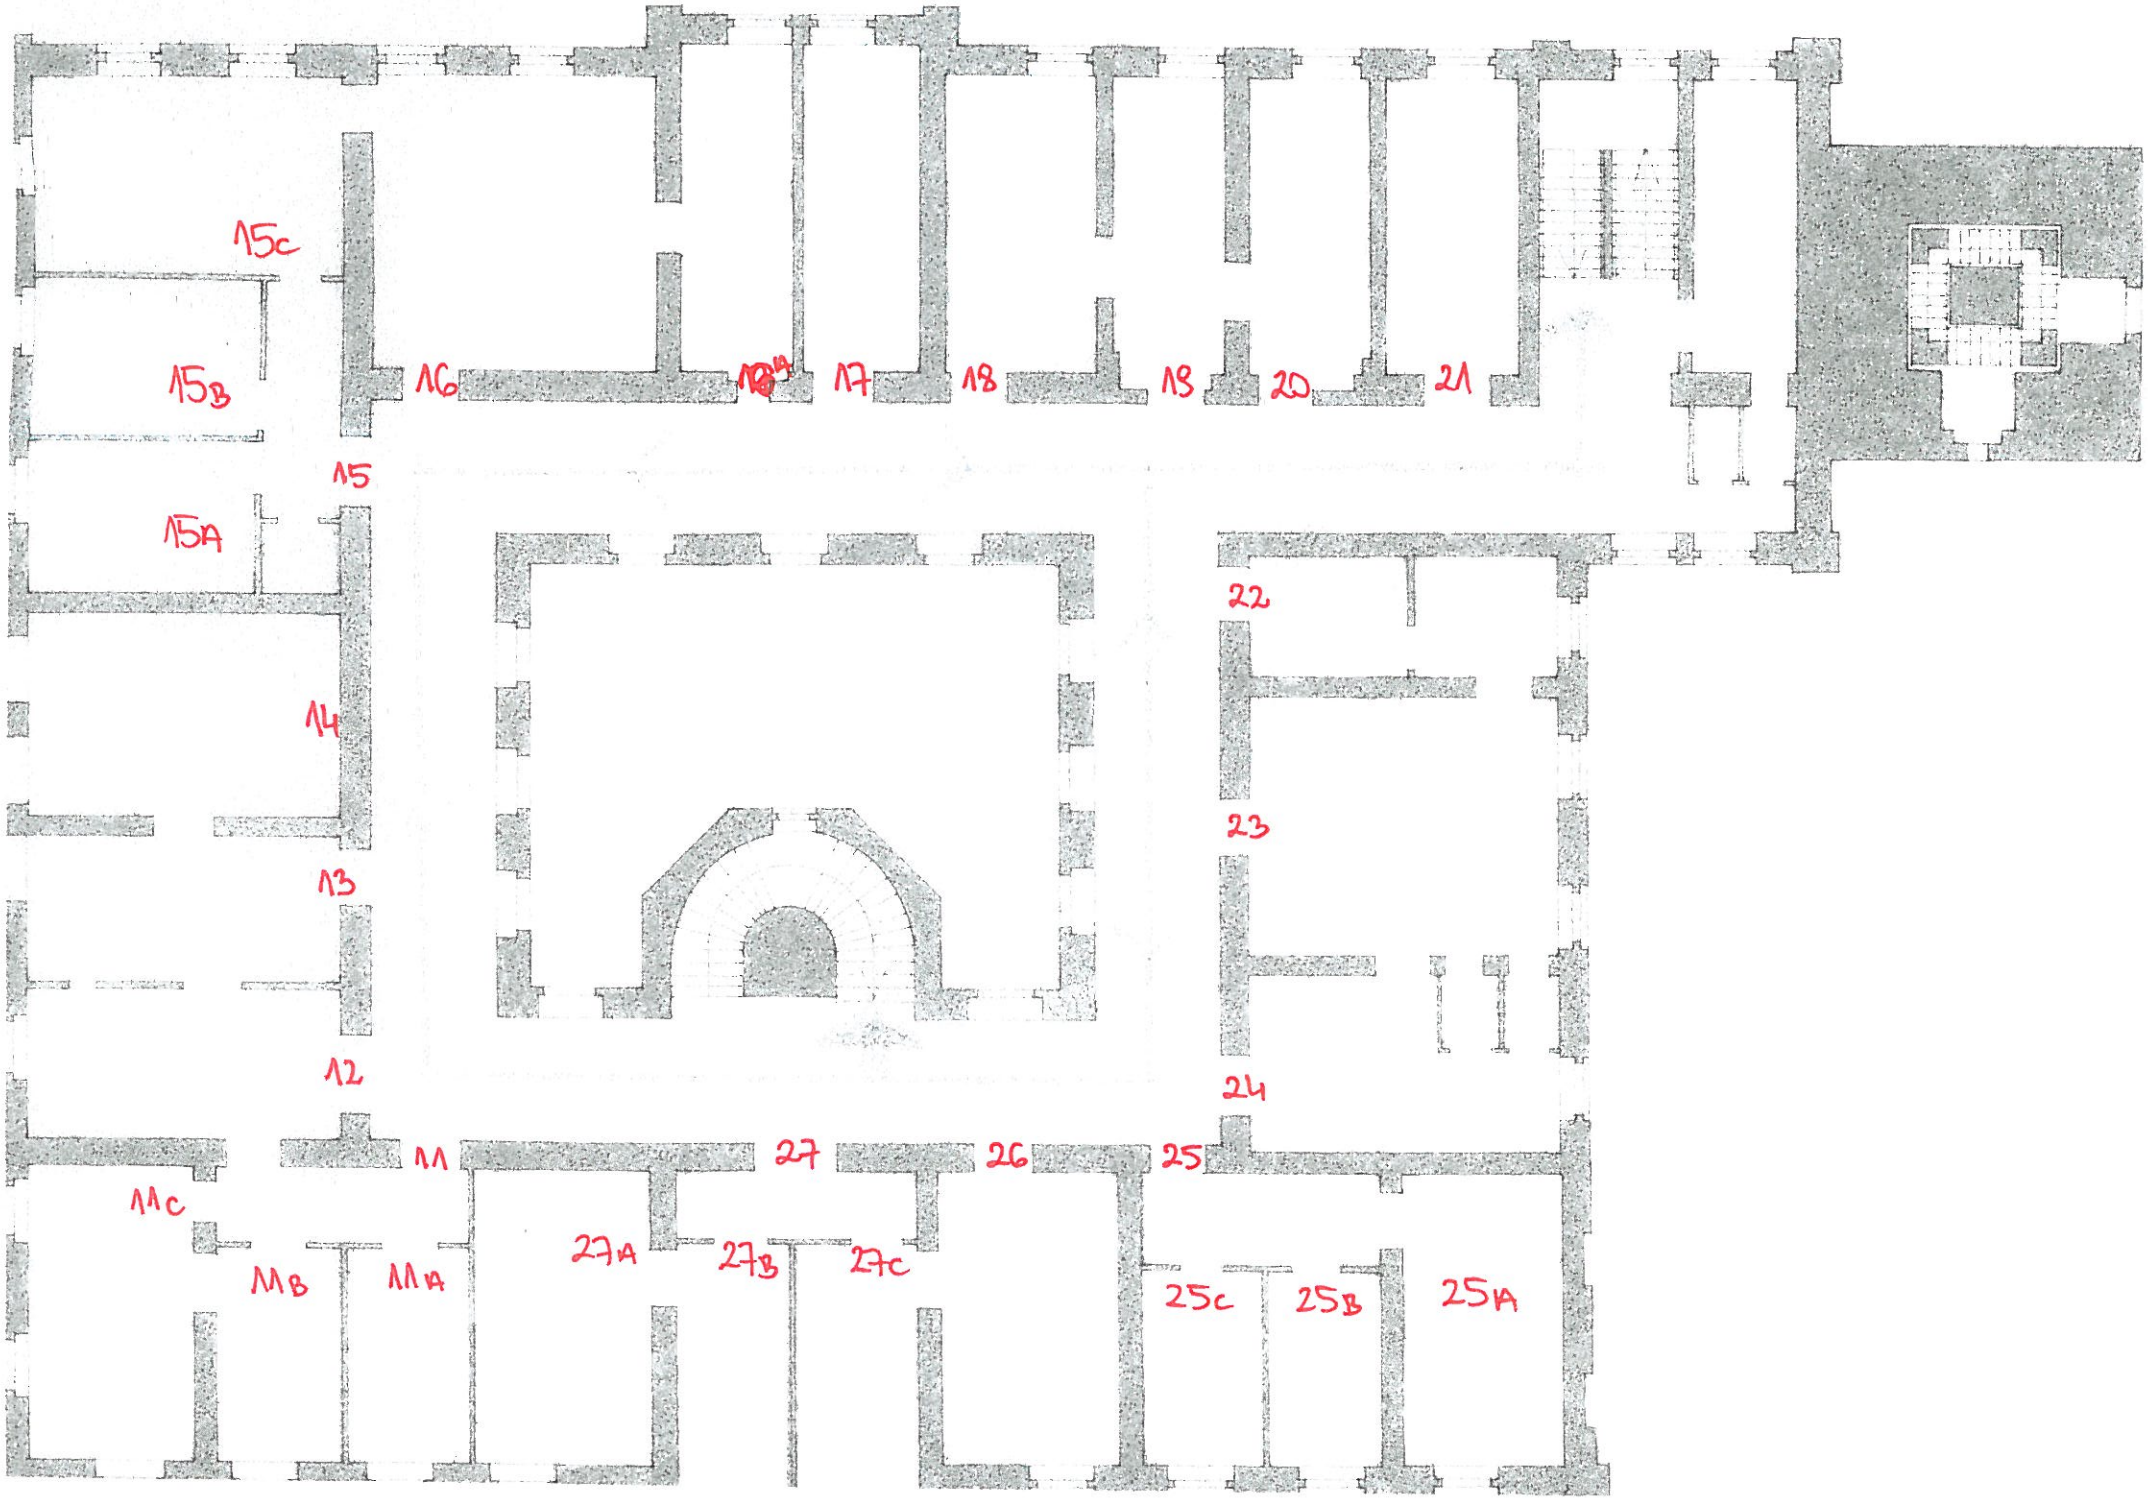
15c
15B
15A
15
16
17
18
19
20
21
22
23
24
14
13
12
11
11c
11B
11A
27
27A
27B
27c
26
25
25c
25B
25A